

Экспликация помещений


Номер помещения	Наименование	Площадь, м <sup>2</sup>	Номер помещения	Наименование	Площадь, м <sup>2</sup>
1	Склад готовой продукции	138,5	15	Складирование стеклотары	14,7
2	Электродвигатель	18,5	16	-	31,2
3	Ликвидное отделение	39,4	17	Приемка и складирование сырья	32,1
4	Автоклавное отделение	61,8	18	кладовая	5,0
5	Электрощитовая	14,6	19	Мойка инвентаря	8,0
6	Участок б/ваз. подготовки воды	14,6	20	Компрессорное отделение	27,7
7	Кладовая	4,2	21	Морозильная камера	12,0
8	Участок расфасовки в п/э станы	25,5	22	Грузовой лифт	2,8
9	Мойка инвентаря	15,0	23	Расфасовка мороженой продукции	10,6
10	Участок фильтрации соков	50,7	24	Камера хранения свежего сырья	32,2
11	Сырьевое отделение	63,3	25	хранение замороженной продукции	30,2
12	Уч-к тепловая и вакуумной обр-ки	3,0			
13	Участок барки бареня	3,0			
14	Линия расфасовки соков	83,2			

Выполнил:	Должность, Организация	Фамилия	Подпись	Дата
	ООО "ГеоСтатус"	Белый М.А.	<i>[Подпись]</i>	22.01.14

1-ЭТАЖ

Лист	Листов
1	1

Исполнительная схема

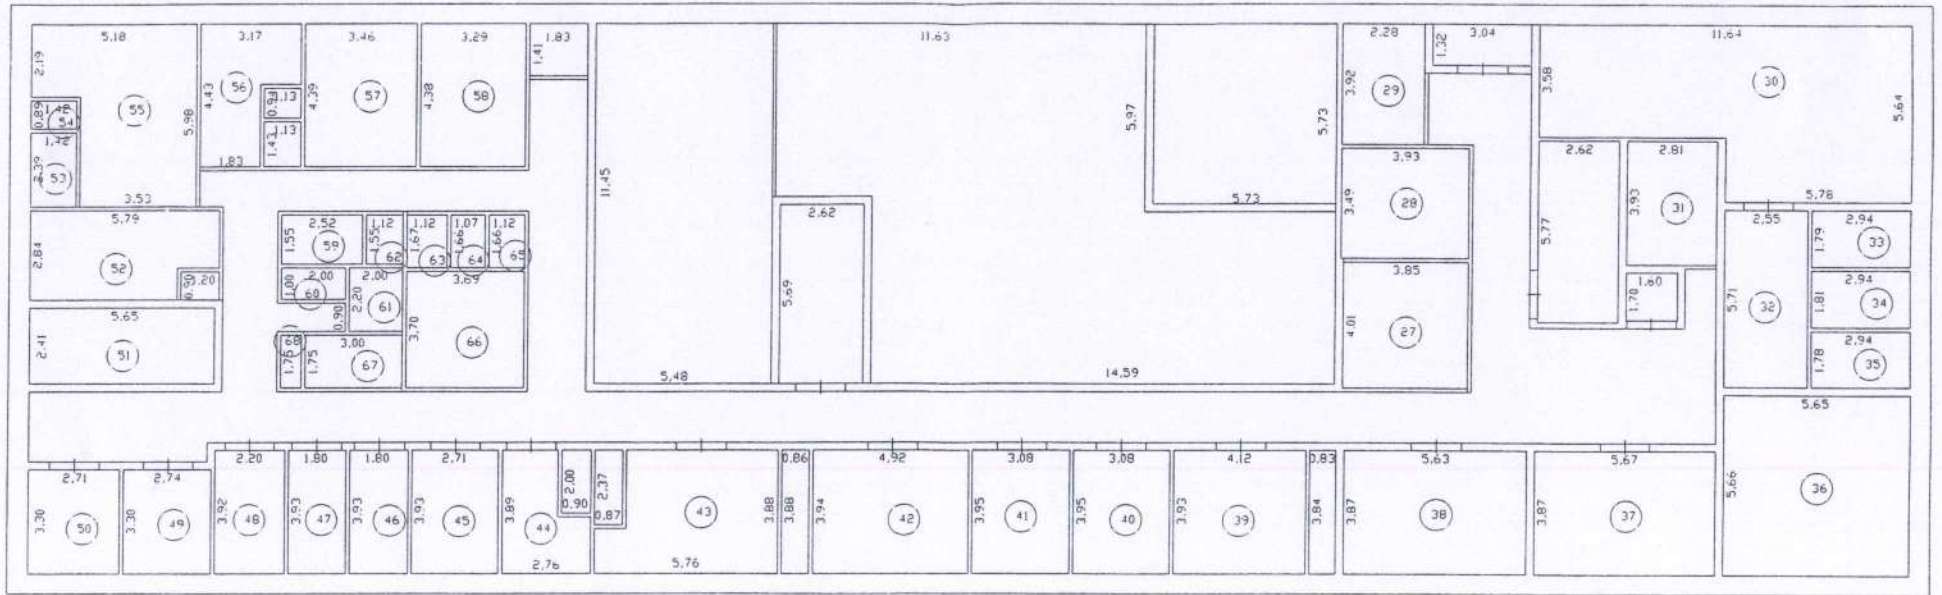

Экспликация помещений

Номер помещения	Наименование	Площадь, м <sup>2</sup>	Номер помещения	Наименование	Площадь, м <sup>2</sup>	Номер помещения	Наименование	Площадь, м <sup>2</sup>
27	Камера хранения картонной тары	15,4	41	-	12,1	55	Микробиологическая лаборатория	24,8
28	Кладовые	13,7	42	-	19,3	56	Подготовка сред	11,1
29	Место инвентаря	9,8	43	Женский гардероб	19,8	57	Авт.лаб. отделение	15,7
30	Обработка азод «размазок»	53,6	44	-	8,7	58	Ноющая	15,0
31	Участок приготовления «ранца»	11,0	45	Эвентриштова	10,6	59	Хранение литательных сред	3,9
32	Сушильные камеры	14,6	46	Санузел	7,1	60	Медицинские	2,0
33	-	5,5	47	Санузел	7,1	61	Препараторская	3,3
34	-	5,6	48	Гардероб	8,6	62	-	1,7
35	-	5,5	49	Кабинет зав. лабораторией	9,0	63	-	2,1
36	Участок приготовления сел. пивера	33,0	50	Офис	9,4	64	-	1,8
37	Фасовка зрэнэ	22,2	51	-	14,0	65	-	1,9
38	Камера хранения зрэнэ	22,1	52	Химическая лаборатория	15,5	66	Комната отдыха и приема пищи	13,7
39	-	16,2	53	-	3,4	67	Рабочая одежда	5,0
40	-	11,8	54	-	1,3	68	-	1,1

Должность, Организация	Фамилия	Подпись	Дата

2-ЭТАЖ

Исполнительная схема  
плат. Междуреченский, ул. Сибирская, 113  
план 2-этажа